

高崎都市計画道路の変更(群馬県決定)

都市計画道路中 3・3・7号前橋長瀬線 外1路線 を次のように変更する。

種別	高崎都市計画道路		位置			区域	構造			備考
	番号	路線名	起点	終点	主な経過地	延長	構造形式	車線の数	幅員	
幹線街路	3・3・7	前橋長瀬線	高崎市岩鼻町字坂上南	高崎市宿横手町字宅地	高崎市下澁町	約4,490m	地表面式	4車線	24m	関越自動車道と立体交差1箇所 幹線街路と平面交差5箇所
	3・4・24	高崎玉村線	高崎市あら町	高崎市八幡原町字若宮	高崎市倉賀野町	約9,350m	地表面式	2車線	20m	JR上越新幹線、高崎線及び八高線と立体交差 私鉄上信電鉄と平面交差 幹線街路国道17号線と立体交差 幹線街路と平面交差14箇所
	車線の内訳		2車線			約6,240m				幹線街路と平面交差14箇所
		4車線			約3,110m					

区域及び構造は計画図表示のとおり

理由

周辺住宅地の交通安全と円滑な交通を確保しつつ、主要な幹線街路である前橋長瀬線の交通流動を円滑にするため、前橋長瀬線については、柳瀬橋の取付けに係る幅員の増及び市道G472号とH1032号線との交差点の右折車線を設け、高崎玉村線については、側道と片側歩道を設ける。

高崎都市計画道路新旧対照表

(変更前)

高崎都市計画道路


種別	名称		位置			区域	構造			備考
	番号	路線名	起点	終点	主な経過地		延長	構造形式	車線の数	
幹線街路	3・3・7	前橋長瀬線	高崎市岩鼻町字坂上南	高崎市宿横手町字宅地	高崎市下滝町	約4,490m	地表式	4車線	24m	関越自動車道と立体交差1箇所 幹線街路と平面交差5箇所
	3・4・24	高崎玉村線	高崎市新町	高崎市八幡原町字若宮	高崎市倉賀野町	約9,350m	地表式	2車線	20m	JR上越新幹線、高崎線、八高線と立体交差 私鉄上信電鉄と平面交差 幹線街路国道17号線と立体交差 幹線街路と平面交差14箇所
	車線の数の内訳		2車線			約6,240m				
		4車線			約3,110m					

(変更後)

高崎都市計画道路

種別	名称		位置			区域	構造			備考
	番号	路線名	起点	終点	主な経過地		延長	構造形式	車線の数	
幹線街路	3・3・7	前橋長瀬線	高崎市岩鼻町字坂上南	高崎市宿横手町字宅地	高崎市下滝町	約4,490m	地表式	4車線	24m	関越自動車道と立体交差1箇所 幹線街路と平面交差5箇所
	3・4・24	高崎玉村線	高崎市あら町	高崎市八幡原町字若宮	高崎市倉賀野町	約9,350m	地表式	2車線	20m	JR上越新幹線、高崎線及び八高線と立体交差 私鉄上信電鉄と平面交差 幹線街路国道17号線と立体交差 幹線街路と平面交差14箇所
	車線の数の内訳		2車線			約6,240m				
		4車線			約3,110m					

総括図

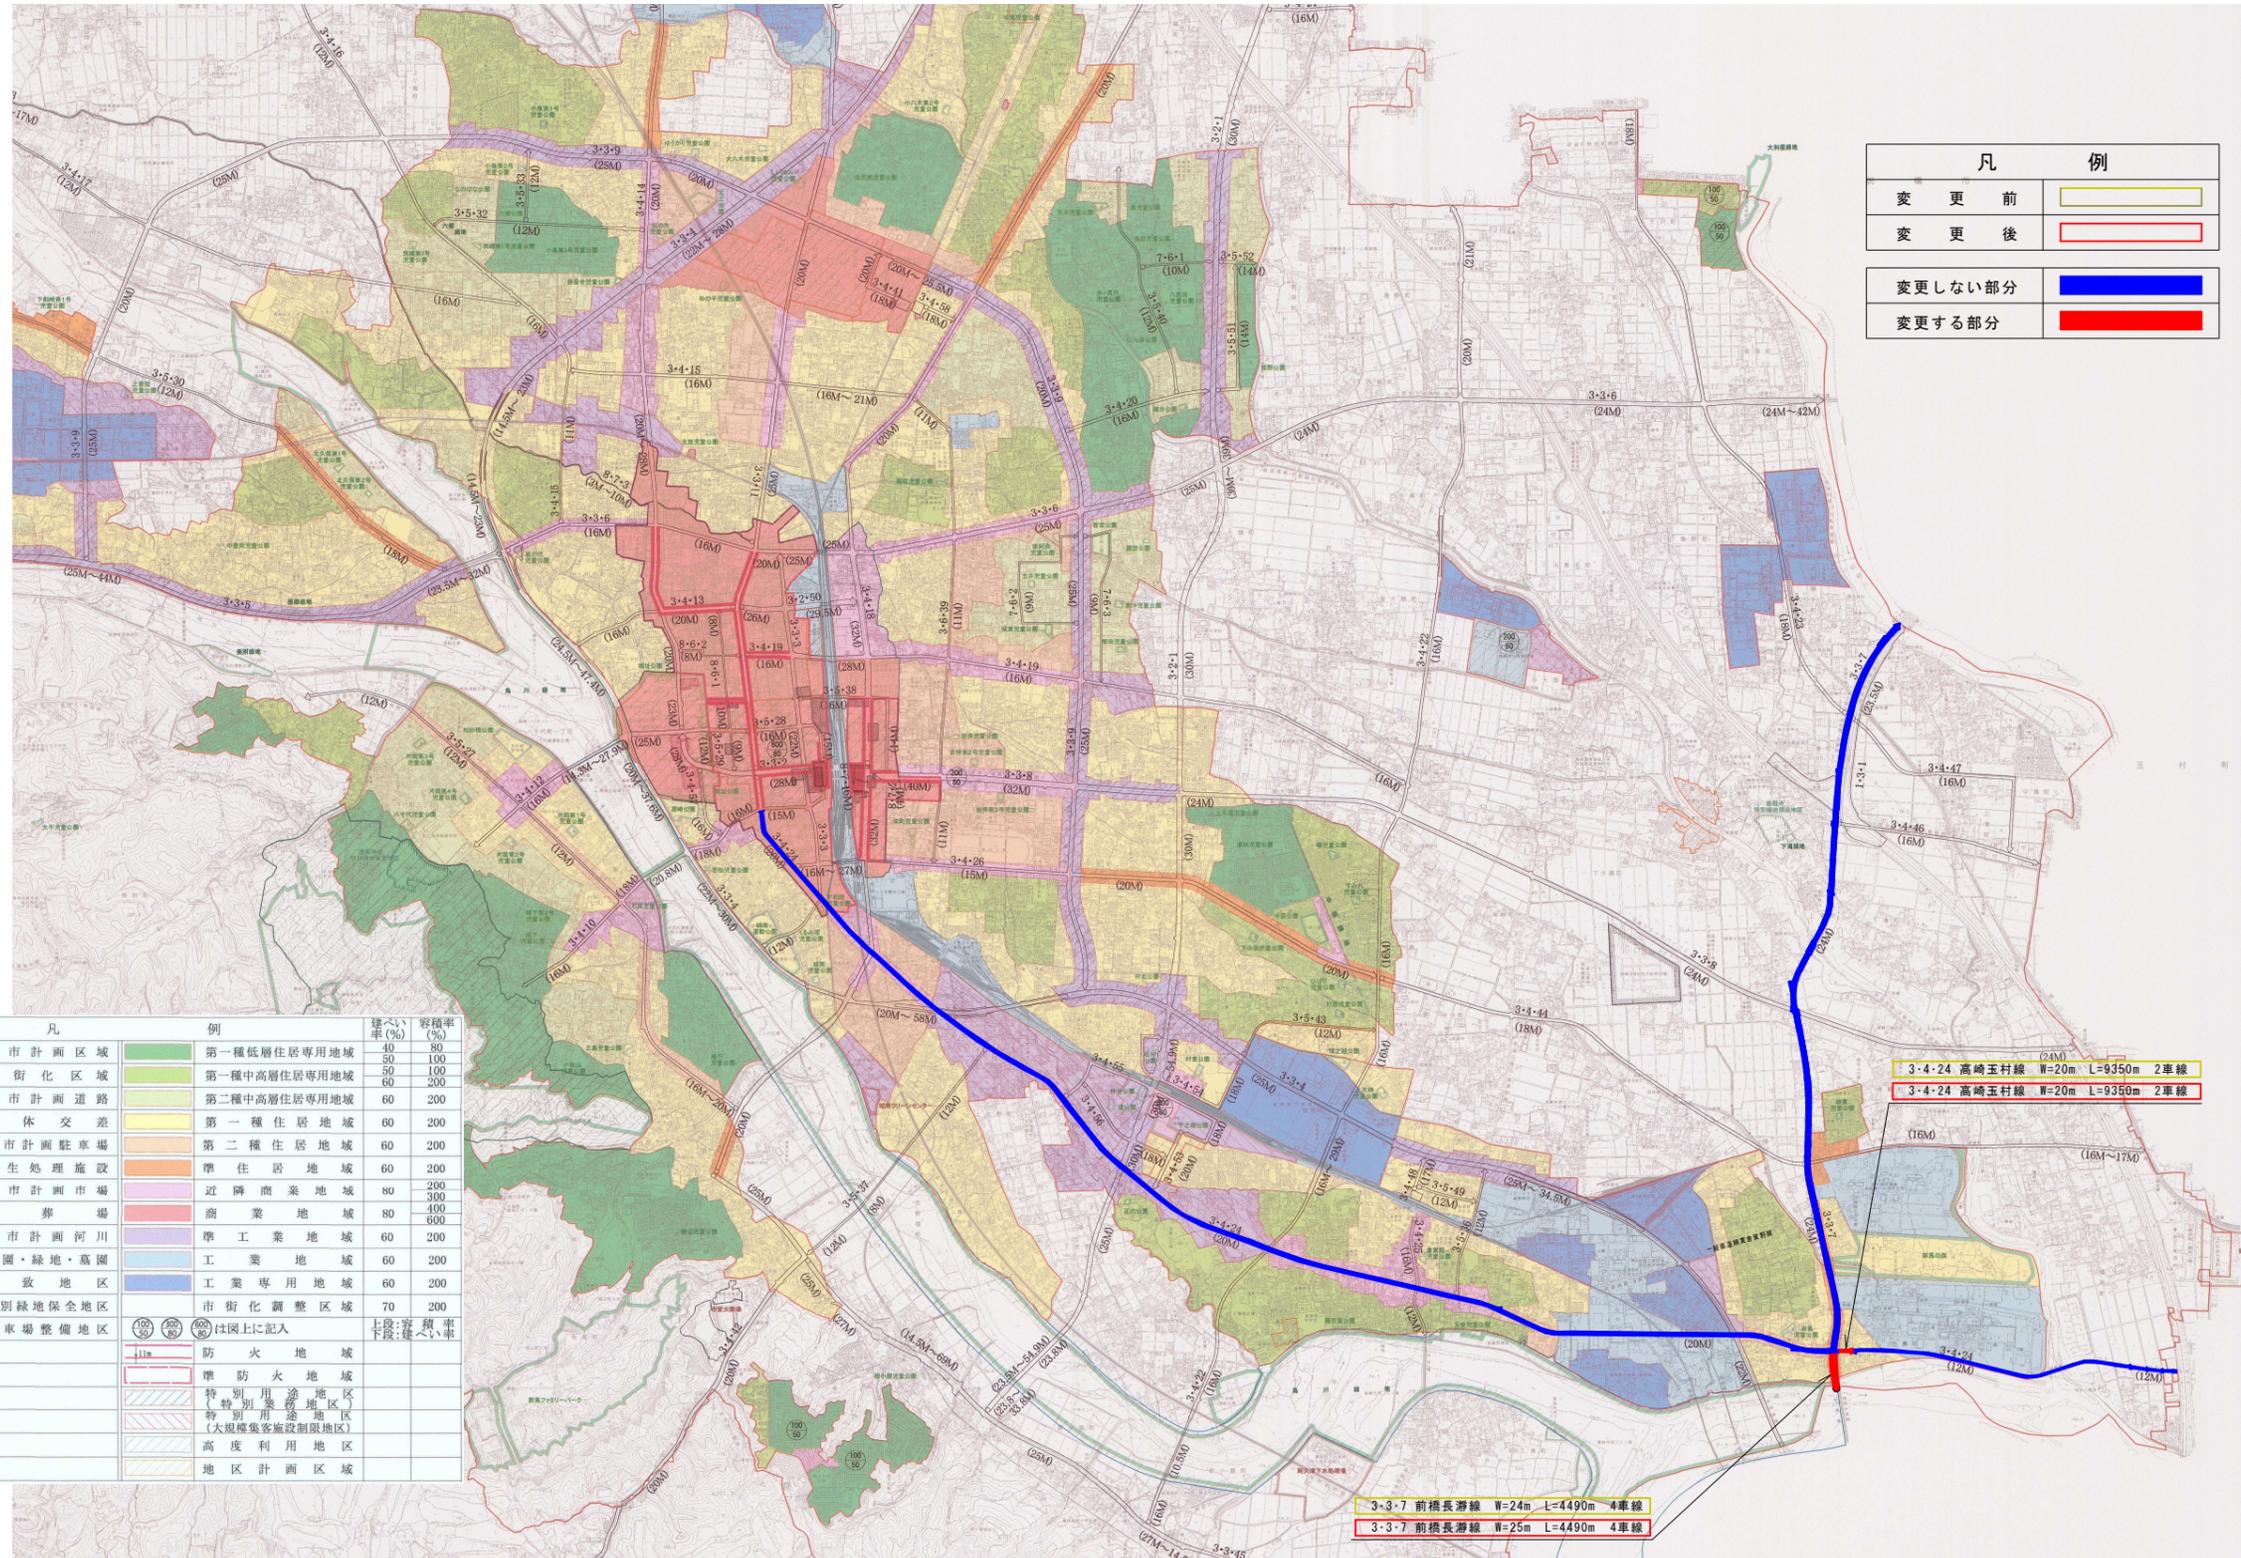


凡 例	
変更前	
変更後	
変更しない部分	
変更する部分	




凡 例		建ぺい率 (%)	容積率 (%)
	都市計画区域	40	80
	市街化区域	50	100
	都市計画道路	50	100
	立体交差	60	200
	都市計画駐車場	60	200
	衛生処理施設	60	200
	都市計画市場	80	300
	火葬場	80	400
	都市計画河川	60	600
	公園・緑地・墓園	60	200
	風致地区	60	200
	特別緑地保全地区	70	200
	駐車場整備地区		
	第一種低層住居専用地域	40	80
	第一種中高層住居専用地域	50	100
	第二種中高層住居専用地域	60	200
	第一種住居地域	60	200
	第二種住居地域	60	200
	準住居地域	60	200
	近隣商業地域	80	200
	商業地域	80	400
	準工業地域	60	200
	工業地域	60	200
	工業専用地域	60	200
	市街化調整区域	70	200
	防火地域		
	準防火地域		
	特別用途地区(特別用途地区)		
	特別用途地区(大規模集客施設制限地区)		
	高度利用地区		
	地区計画区域		
	は図上に記入		
	上段:容積率		
	下段:建ぺい率		

番号	名称	基本幅員(m)	延長(m)
1-3-1	北岡東横断道路	23.5	1,150
3-2-1	高前幹線	30	8,810
3-2-50	本町五木線	30	680
3-3-2	高崎聖山線	28	890
3-3-3	車2条線	22	2,410
3-3-4	国道17号線	28	15,730
3-3-5	国道18号線	28	3,740
3-3-6	高崎駅前線	24	2,640
3-3-7	前橋長湯線	24	4,490
3-3-8	高崎駅前線	24	7,190
3-3-9	高崎駅前線	25	11,110
3-3-11	中央通り線	22	12,090
3-3-45	寺尾水部線	25	4,980
3-3-59	中央幹線	25	4,990
3-3-76	野崎下戸家線	22	2,580
合計	94路線		239,590

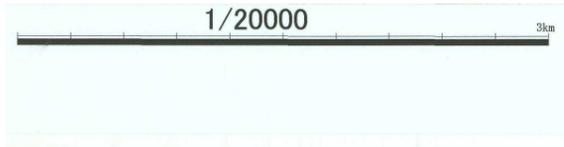

(都)3・3・7号 前橋長瀬線 外1路線 計画図

縮尺=1/2500

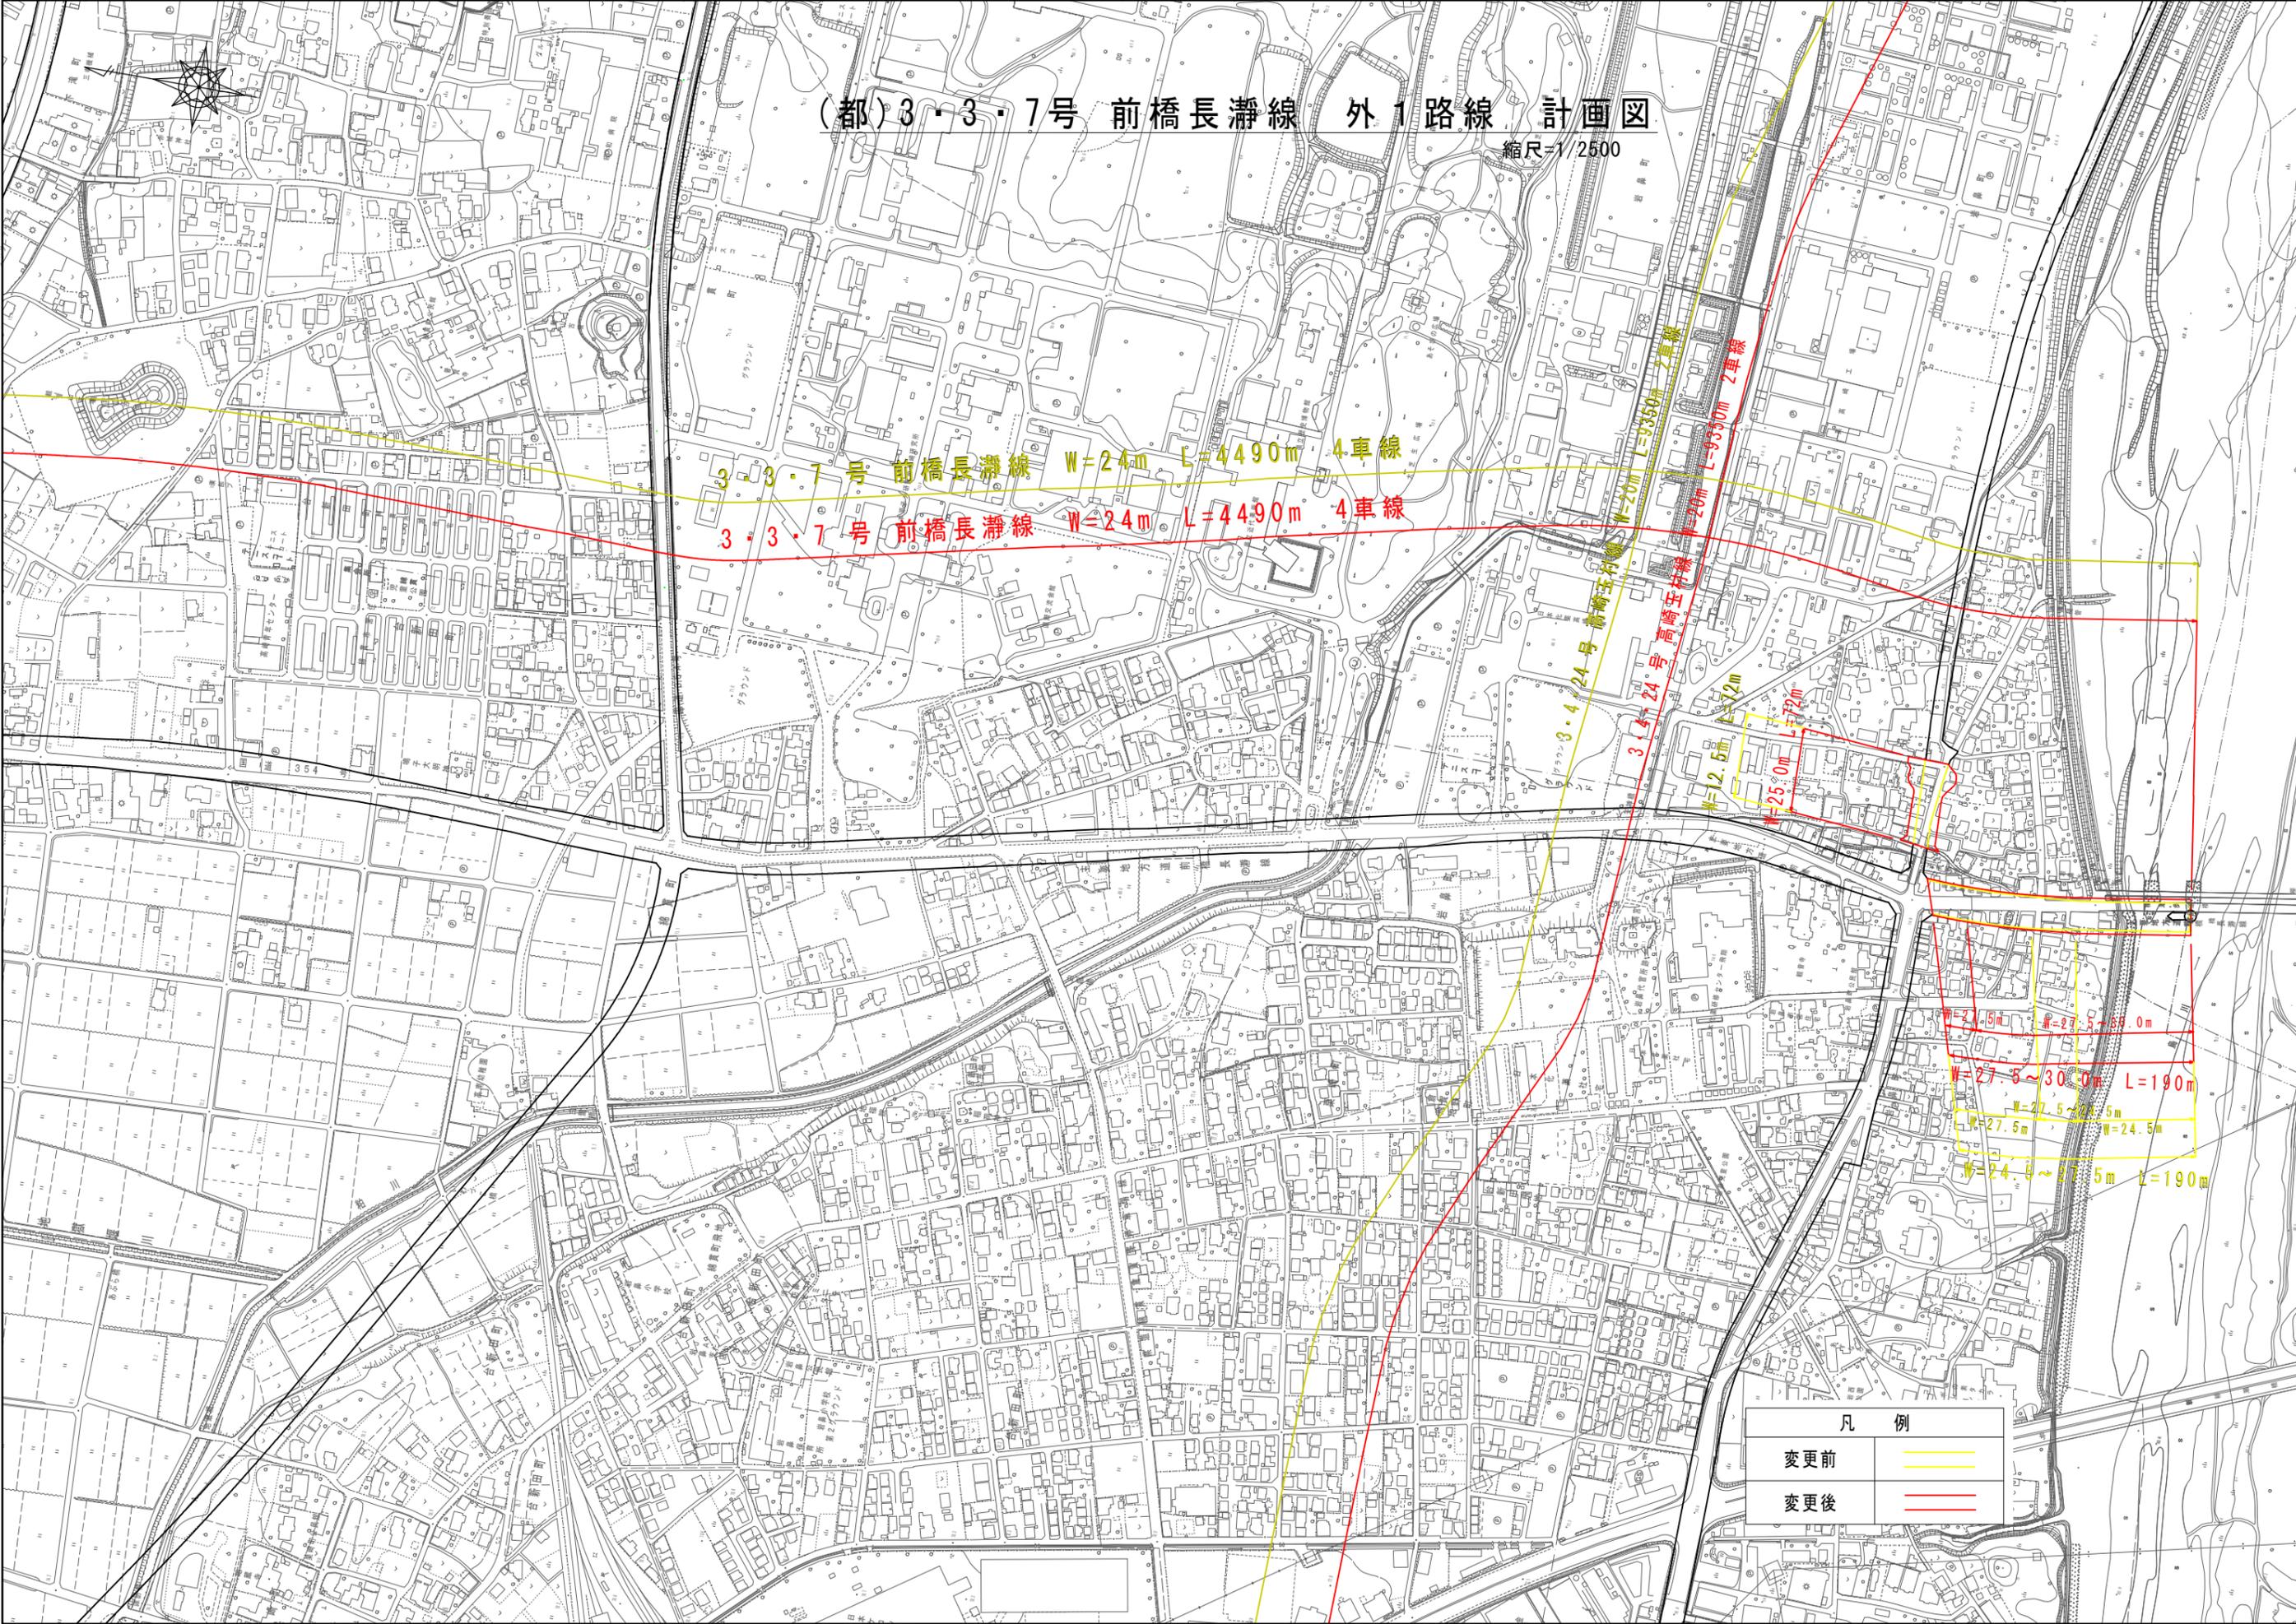

2・3・7号 前橋長瀬線 W=24m L=4490m 4車線
 3・3・7号 前橋長瀬線 W=24m L=4490m 4車線


W=24.5m L=27.5~39.0m
 W=27.5~30.0m L=190m
 W=27.5m L=27.5m
 W=24.5m L=190m

凡 例	
変更前	—— (Yellow line)
変更後	—— (Red line)